
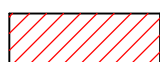


## POSLOVNI PROSTOR U PLOČAMA ROGOTINSKA 7 - PLOČE

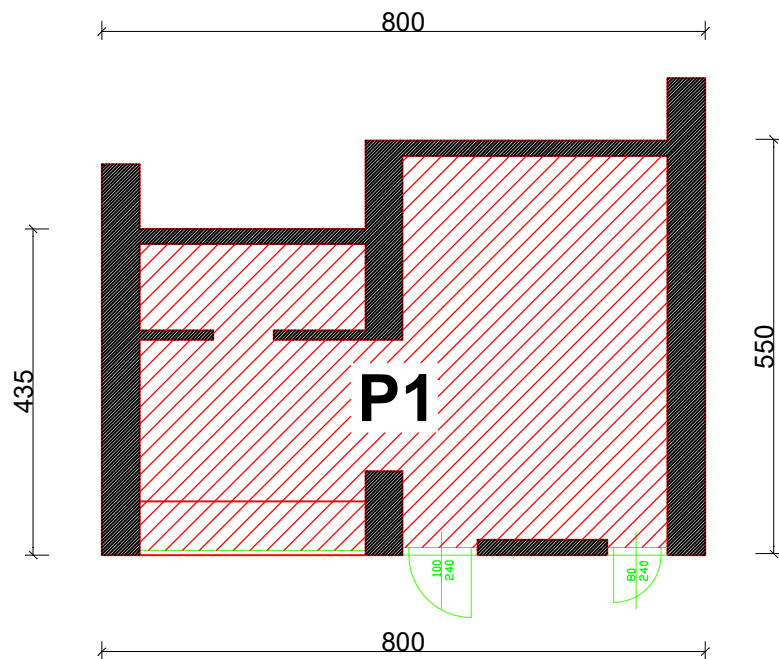

**P1 = 31,00 m<sup>2</sup>**

SADRŽAJ:	GRAĐEVINA: POSLOVNI PROSTOR U PLOČAMA
IZVEDENO STANJE	SADRŽAJ: TLOCRT
PLOČE OŽUJAK 2026. god.	MJERILO: 1 : 100