
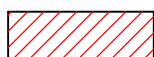


**DOM KULTURE U BAĆINI
TRG PLOČA 2, BAĆINA - PLOČE**

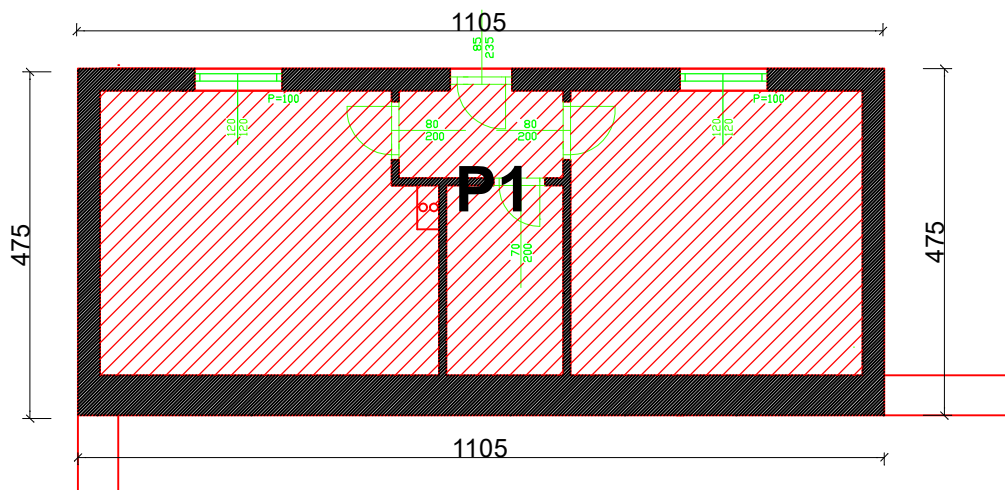

P1 = 39,60 m²

SADRŽAJ:	GRAĐEVINA: DOM KULTURE BAĆINA
IZVEDENO STANJE	SADRŽAJ: TLOCRT
PLOČE OŽUJAK 2026. god.	MJERILO: 1 : 100