
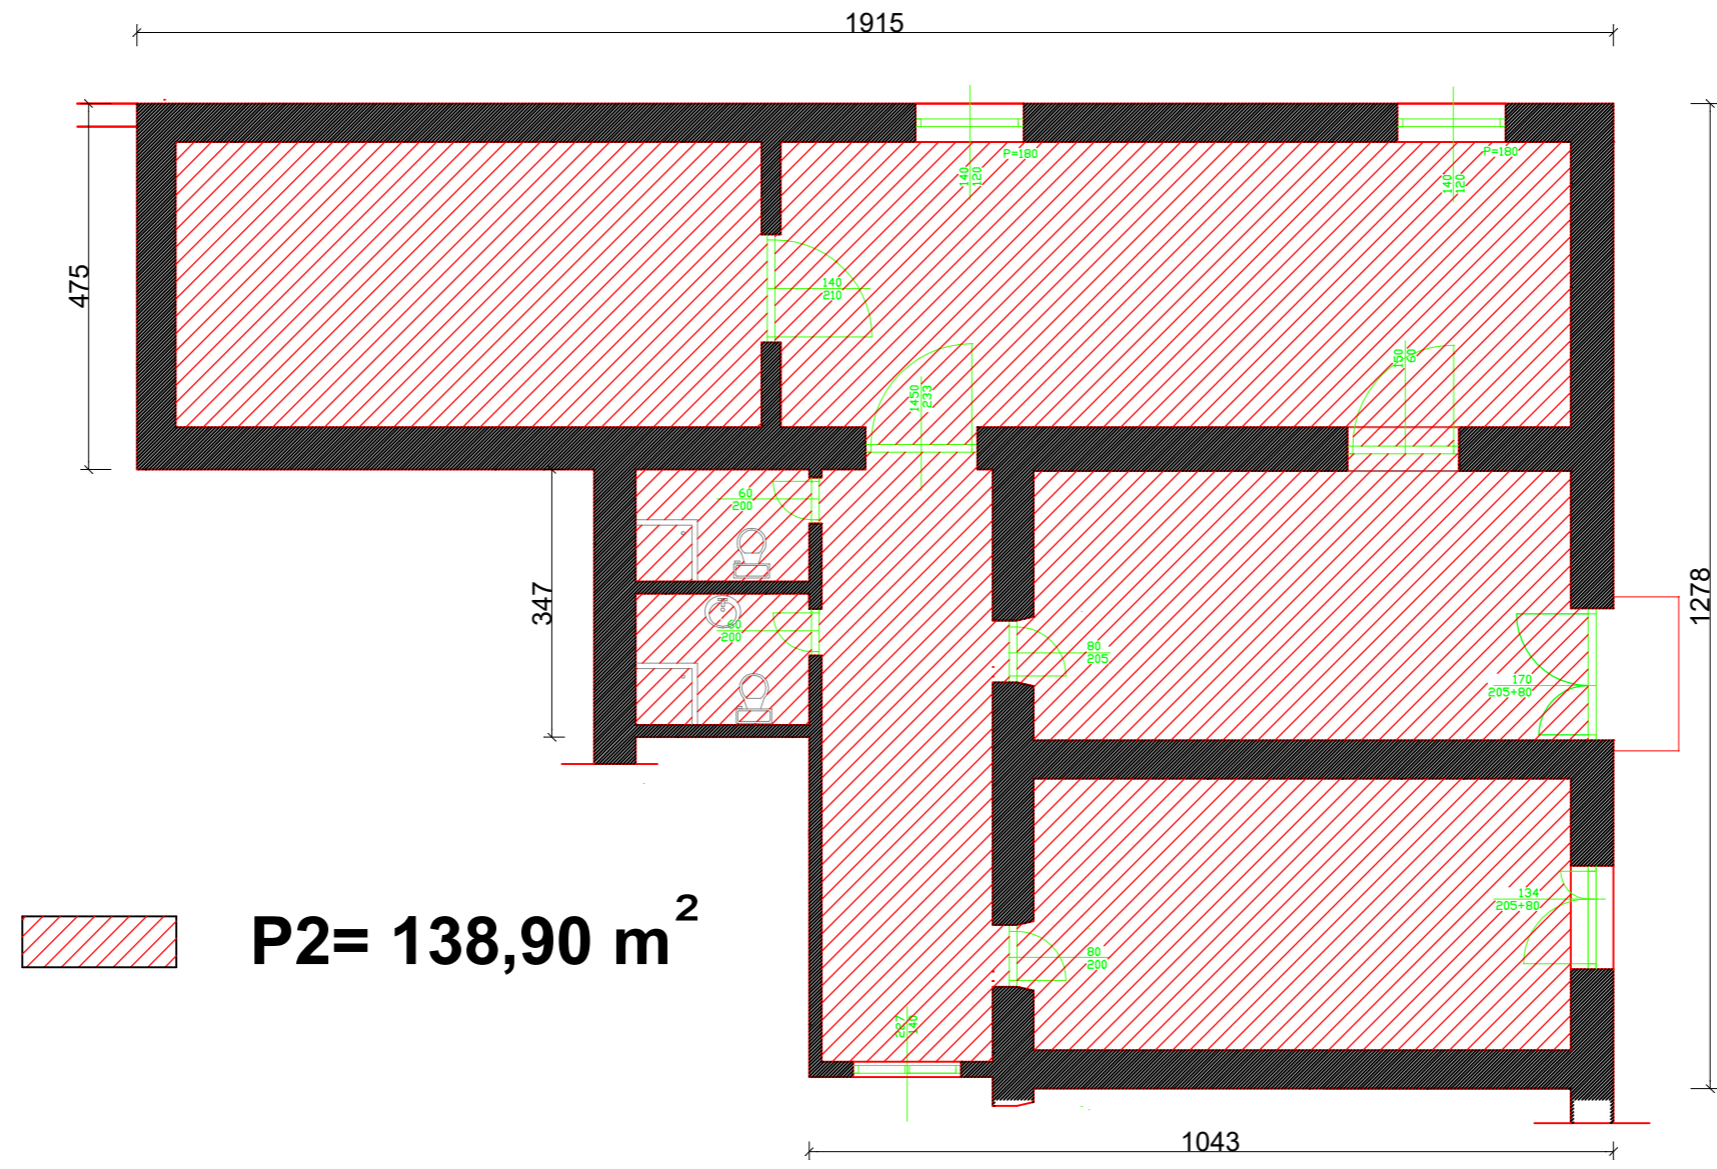


DOM KULTURE U BAĆINI  
TRG PLOČA 2, BAĆINA - PLOČE

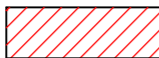

 **P2= 138,90 m<sup>2</sup>**

SADRŽAJ:	GRAĐEVINA: DOM KULTURE BAĆINA
IZVEDENO STANJE	SADRŽAJ: TLOCRT
PLOČE OŽUJAK 2026. god.	MJERILO: 1 : 100