
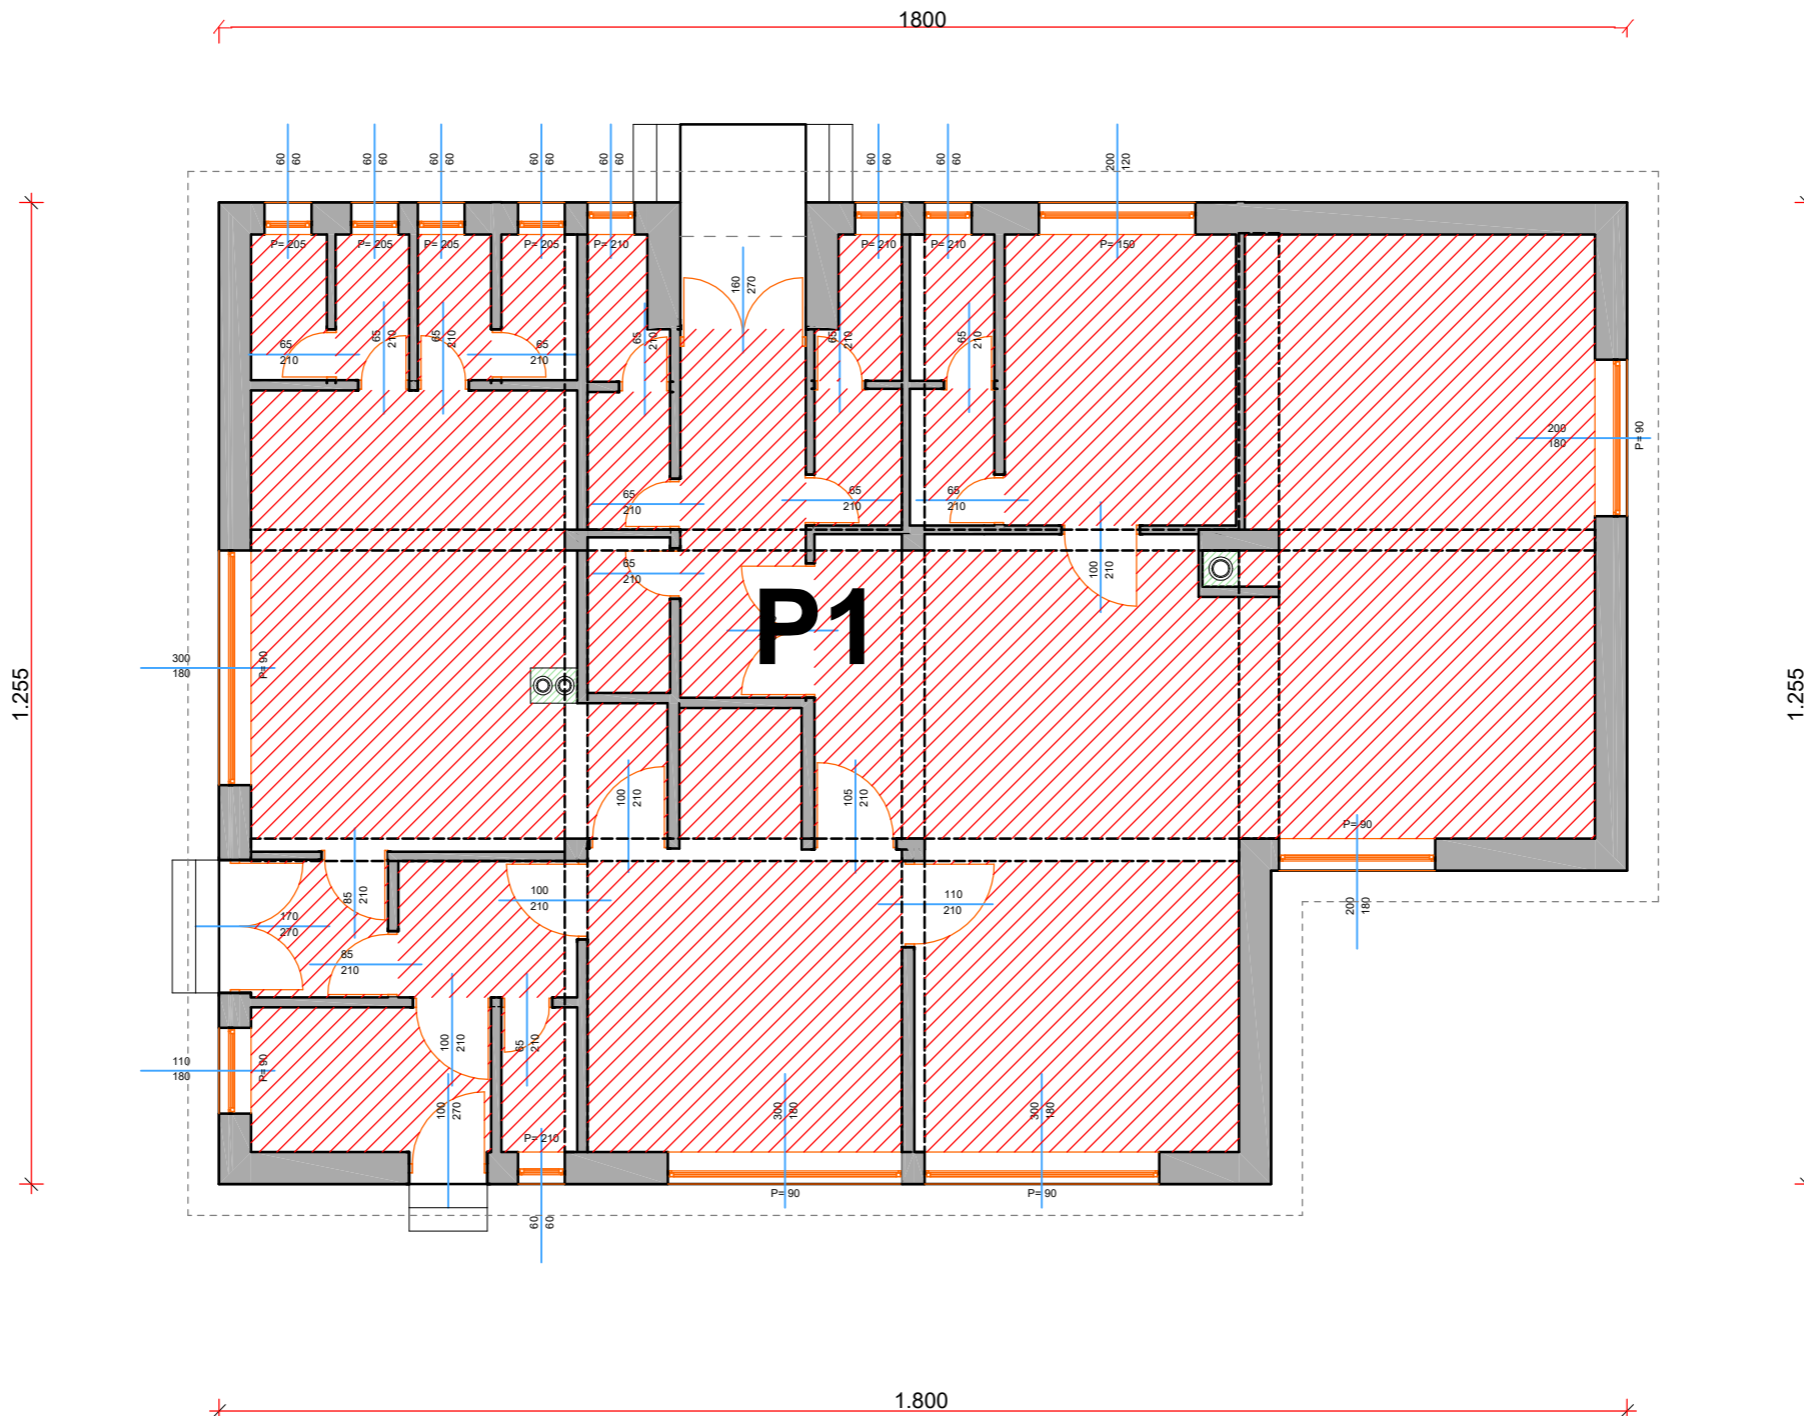
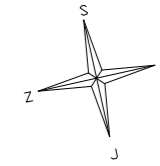


# GOSPODARSKA ZGRADA KOMIN PUT STANICE 2, KOMIN

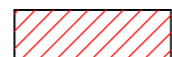

 **P1 = 170,70m<sup>2</sup>**

SADRŽAJ:	GRADEVINA: GOSPODARSKA ZGRADA KOMIN
IZVEDENO STANJE	SADRŽAJ: TLOCRT
PLOČE OŽUJAK 2026. god.	MJERILO: 1 : 100