
DOM KULTURE U PERAČKOM BLATU
TRG JAKOVA OSTOJIĆA 1, PERAČKO BLATO - PLOČE

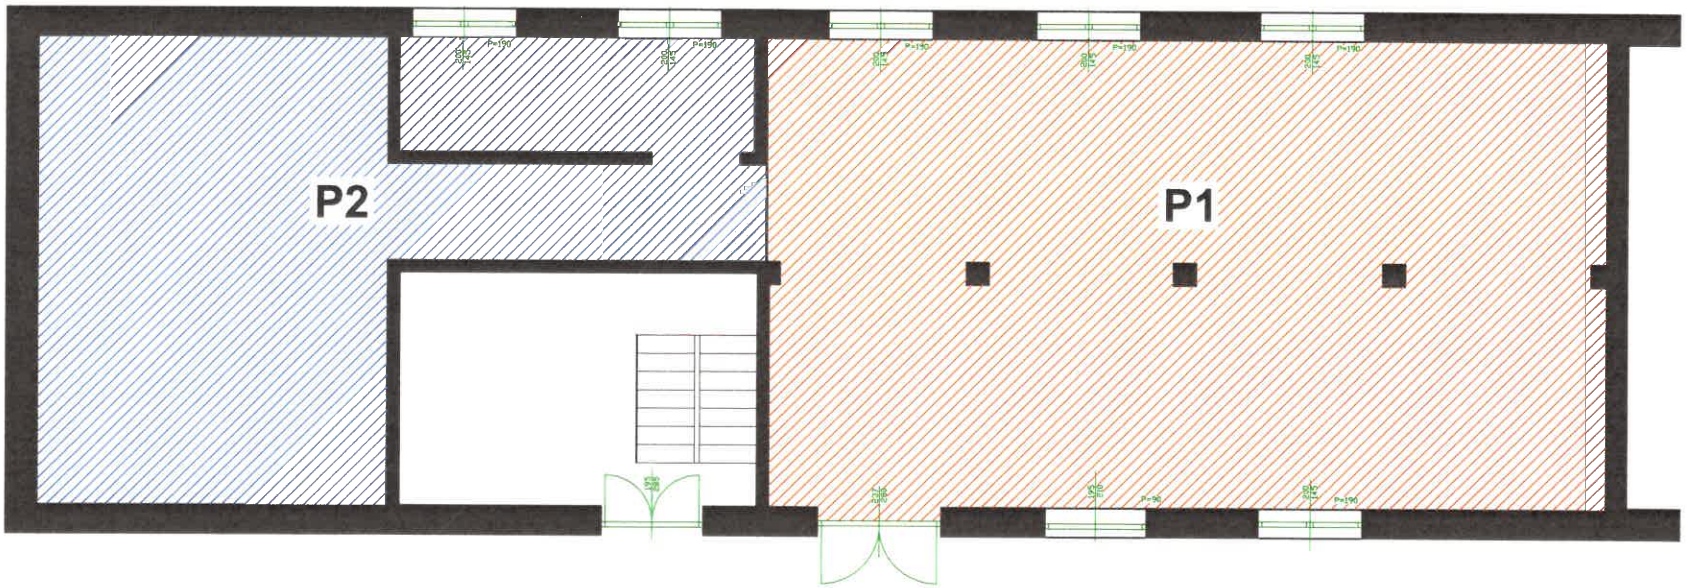

P1= 144,00 m²

P2= 88,00 m²

SADRŽAJ:	GRAĐEVINA: DOM KULTURE PERAČKO BLATO
IZVEDENO STANJE	SADRŽAJ: TLOCRT
PLOČE RUJAN 2026. god.	MJERILO: 1 : 100